


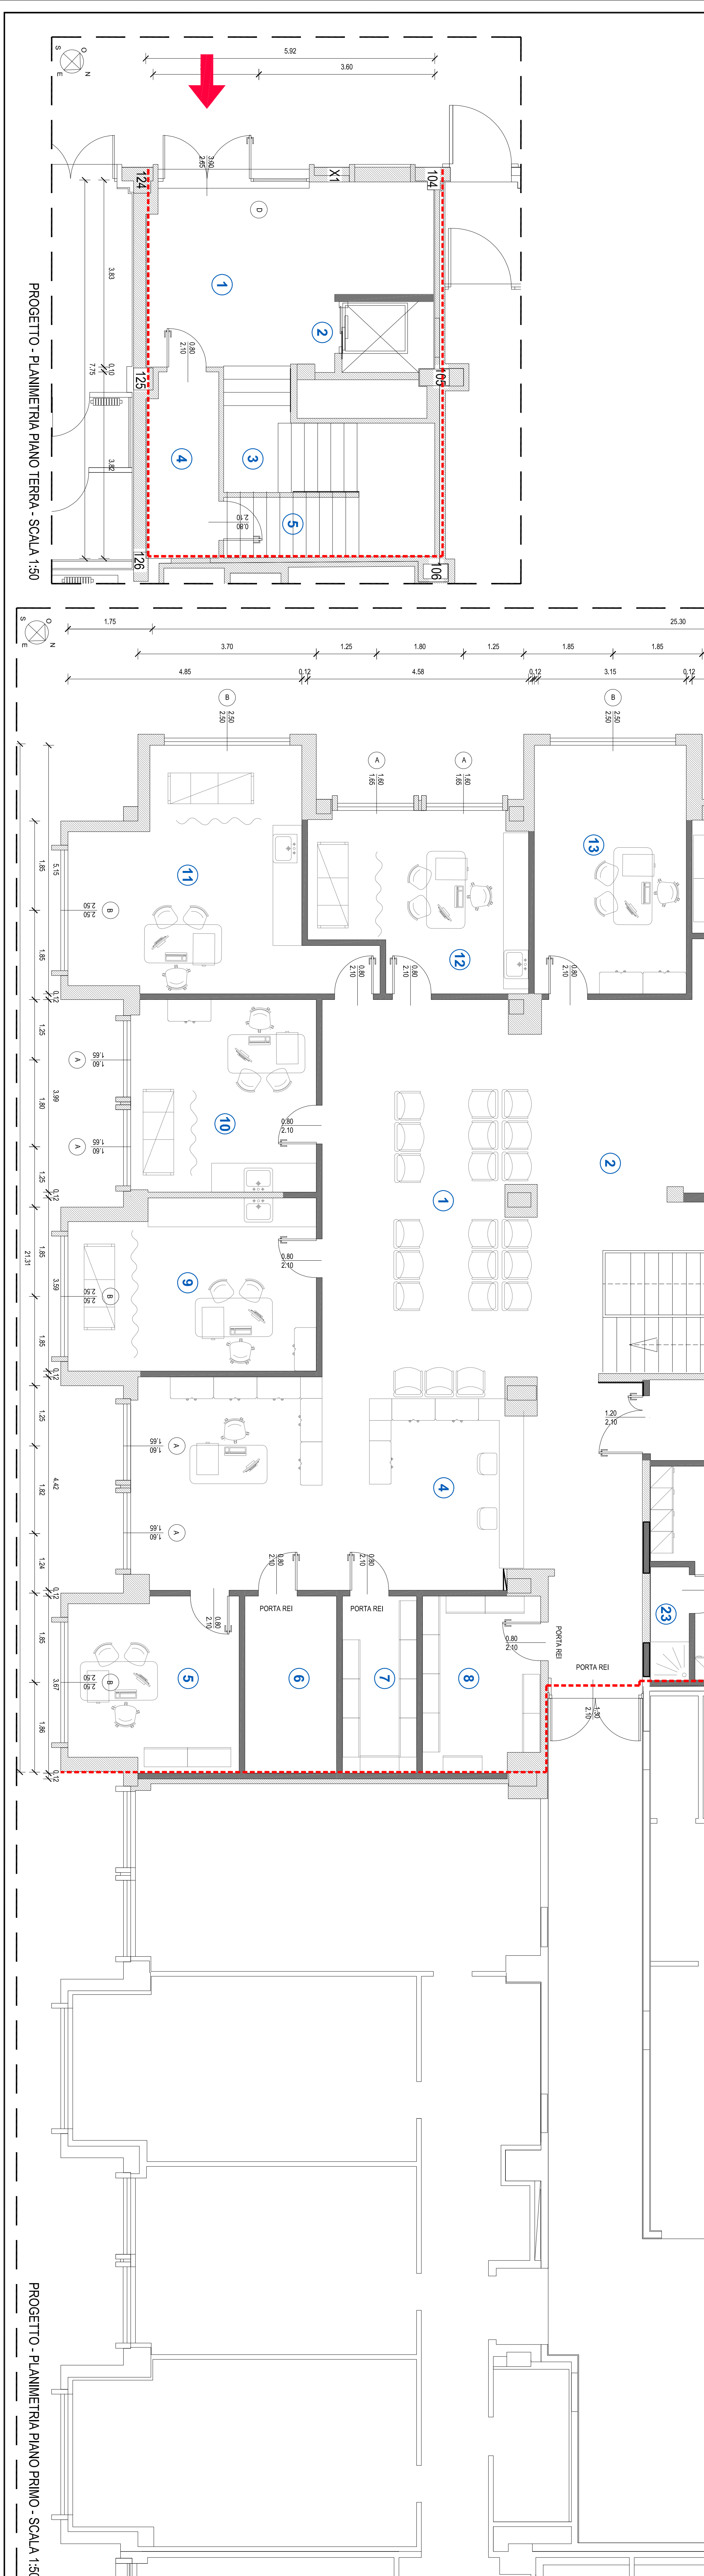

**LEGENDA**

- LAME AREA DI INTERVENTO
- ACCESSO ALL'AREA INTERVENIRE

**SERVIZIO SANITARIO REGIONALE**  

**AREA OPERATIVA CENTRO, DISTRETTO 2 DI MODENA**  
NUOVA SEDE MEDICINA SPORTIVA PRESSO INDOO

**AS BUILT**  
OPERE EDILI  
DISTRIBUZIONE FUNZIONALE  
E LAYOUT DAREDO

**SERVIZIO TECNICO PATRIMONIALE** | **DATA:** 10/2021 | **SCALA:** 1:50 | **CODICE:** D 02 47 | **NUMERO:** 3.2





